

| QUADRO DE ILUMINAÇÃO E VENTILAÇÃO |                    |                  |                    | ESQUADRIAS UTILIZADAS |       |           |            | ÁREA TOTAL (m²)      |      |
|-----------------------------------|--------------------|------------------|--------------------|-----------------------|-------|-----------|------------|----------------------|------|
| COMPARTIMENTO                     | ÁREA DO PISO<br>m² | INSOLAÇÃO<br>1/8 | VENTILAÇÃO<br>1/16 | DIMENSÕES (m)         |       | INSOLAÇÃO | VENTILAÇÃO | INSOLAÇÃO VENTILAÇÃO |      |
| Recepção / Sala de Espera CEM     | 77,54              | 9,69             | 4,85               | 7,187                 | 2,580 | 2,304     | 2,020      | 22,00                | 6,21 |
| WC feminino 1                     | 2,09               | 0,26             | 0,13               | 0,996                 | 0,600 | 0,820     | 0,320      | 0,60                 | 0,26 |
| WC masculino 1                    | 2,10               | 0,26             | 0,13               | 0,996                 | 0,600 | 0,820     | 0,320      | 0,60                 | 0,26 |
| Acesso WC 1                       | 4,47               | -                | -                  | -                     | -     | -         | -          | -                    | -    |
| Consultório 1                     | 11,02              | 1,38             | 0,69               | 1,270                 | 1,065 | 0,600     | 1,000      | 1,35                 | 0,60 |
| Enfermaria 1                      | 11,86              | 1,48             | 0,74               | 1,270                 | 1,065 | 0,600     | 1,000      | 1,35                 | 0,60 |
| Enfermaria 2                      | 11,02              | 1,38             | 0,69               | 1,270                 | 1,065 | 0,600     | 1,000      | 1,35                 | 0,60 |
| Consultório 2                     | 11,86              | 1,48             | 0,74               | 1,270                 | 1,065 | 0,600     | 1,000      | 1,35                 | 0,60 |
| Curativo                          | 7,71               | 0,96             | 0,48               | 1,967                 | 1,070 | 0,960     | 1,000      | 2,10                 | 0,96 |
| Raio X                            | 17,52              | -                | -                  | -                     | -     | -         | -          | -                    | -    |
| WC Raio X                         | 2,20               | 0,28             | 0,14               | 0,582                 | 0,584 | 0,412     | 0,413      | 0,34                 | 0,17 |
| Raio X Revelação                  | 3,26               | 0,43             | 0,21               | 0,580                 | 0,580 | 0,410     | 0,410      | 0,34                 | 0,17 |
| Laboratório                       | 24,37              | 3,05             | 1,52               | 2,400                 | 1,100 | 2,160     | 0,720      | 2,64                 | 1,56 |
| Laboratório Amostras              | 6,37               | 0,80             | 0,40               | 1,300                 | 1,100 | 1,120     | 0,720      | 1,43                 | 0,81 |
| Laboratório Administrativo        | 13,12              | 1,64             | 0,82               | 0,582                 | 0,582 | 0,412     | 0,412      | 0,67                 | 0,34 |
| Consultório 3                     | 11,52              | 1,44             | 0,72               | 2,400                 | 1,100 | 2,160     | 0,720      | 2,64                 | 1,56 |
| WC Consultório 3                  | 2,93               | 0,37             | 0,18               | -                     | -     | -         | -          | -                    | -    |
| Circulação 1                      | 32,41              | 4,05             | 2,03               | 0,573                 | 0,576 | 0,405     | 0,407      | 0,66                 | 0,33 |
| Circulação 2                      | 72,06              | 9,01             | 4,50               | 0,571                 | 0,578 | 0,404     | 0,409      | 3,30                 | 1,89 |
| Triagem                           | 12,16              | 1,52             | 0,76               | 0,577                 | 0,577 | 0,408     | 0,408      | 3,30                 | 1,89 |
| Lavanderia Setor 1                | 12,02              | 1,50             | 0,75               | 3,000                 | 0,600 | 2,720     | 0,320      | 3,16                 | 1,18 |
| Lavanderia Setor 2                | 22,33              | 2,79             | 1,40               | 1,540                 | 2,100 | 1,540     | 2,100      | 5,21                 | 4,36 |
| Farmácia                          | 40,32              | 5,04             | 2,52               | 1,800                 | 1,100 | 1,560     | 0,720      | -                    | -    |
| WC feminino 2                     | 13,71              | 1,71             | 0,86               | 1,296                 | 1,105 | 1,160     | 0,740      | 4,30                 | 2,58 |
| WC masculino 2                    | 13,63              | 1,70             | 0,85               | 1,296                 | 1,105 | 1,160     | 0,740      | 4,30                 | 2,58 |
| Acesso WC feminino 2              | 2,42               | -                | -                  | 2,400                 | 1,100 | 2,160     | 0,720      | 2,64                 | 1,56 |
| Acesso WC masculino 2             | 2,46               | -                | -                  | 2,400                 | 1,100 | 2,160     | 0,720      | 2,64                 | 1,56 |

| QUADRO DE ILUMINAÇÃO E VENTILAÇÃO |                    |                  |                    | ESQUADRIAS UTILIZADAS |       |           |            | ÁREA TOTAL (m²)      |      |
|-----------------------------------|--------------------|------------------|--------------------|-----------------------|-------|-----------|------------|----------------------|------|
| COMPARTIMENTO                     | ÁREA DO PISO<br>m² | INSOLAÇÃO<br>1/8 | VENTILAÇÃO<br>1/16 | DIMENSÕES (m)         |       | INSOLAÇÃO | VENTILAÇÃO | INSOLAÇÃO VENTILAÇÃO |      |
| Estabilização                     | 22,31              | 2,79             | 1,39               | 2,367                 | 0,566 | 2,160     | 0,320      | 1,34                 | 0,69 |
| Observação                        | 9,81               | 1,23             | 0,61               | 0,571                 | 0,576 | 0,404     | 0,407      | 0,33                 | 0,16 |
| Copa 1                            | 9,71               | 1,21             | 0,61               | 0,580                 | 0,575 | 0,410     | 0,407      | 0,33                 | 0,17 |
| Cocina                            | 28,30              | 3,54             | 1,77               | 2,000                 | 0,600 | 1,755     | 0,320      | 2,40                 | 1,12 |
| Despensa Cozinha 1                | 7,68               | 0,96             | 0,48               | 1,000                 | 2,100 | 1,000     | 2,100      | 3,30                 | 2,66 |
| Despensa Cozinha 2                | 9,85               | 1,23             | 0,62               | 2,000                 | 0,600 | 1,755     | 0,320      | 1,20                 | 0,56 |
| Circulação 3                      | 25,67              | 3,21             | 1,60               | 1,600                 | 2,050 | 1,600     | 2,050      | 5,26                 | 4,40 |
| Enfermaria 2                      | 21,40              | 2,68             | 1,34               | 2,400                 | 1,100 | 2,160     | 0,720      | 2,64                 | 1,56 |
| Almoxarifado Farmácia 1           | 3,81               | 0,48             | 0,24               | 1,300                 | 0,600 | 1,120     | 0,320      | 0,78                 | 0,36 |
| WC Almoarifado Farmácia 1         | 21,41              | 2,68             | 1,34               | 2,400                 | 1,100 | 2,160     | 0,720      | 2,64                 | 1,56 |
| Almoxarifado Farmácia 2           | 3,79               | 0,47             | 0,24               | 1,300                 | 0,600 | 1,120     | 0,320      | 0,78                 | 0,36 |
| WC Almoxarifado Farmácia 2        | 21,16              | 2,65             | 1,32               | 2,400                 | 1,100 | 2,160     | 0,720      | 2,64                 | 1,56 |
| WC ESF 3 (Rural)                  | 3,78               | 0,47             | 0,24               | 0,569                 | 0,596 | 0,402     | 0,421      | 0,34                 | 0,17 |
| Depósito                          | 21,28              | 2,66             | 1,33               | 2,400                 | 1,100 | 2,160     | 0,720      | 2,64                 | 1,56 |
| WC ESF 3 (Rural)                  | 3,81               | 0,48             | 0,24               | 0,573                 | 0,590 | 0,405     | 0,417      | 0,34                 | 0,17 |
| Depósito                          | 7,67               | 0,96             | 0,48               | 2,000                 | 0,600 | 1,755     | 0,320      | 1,20                 | 0,56 |
| DMH                               | 5,87               | 0,73             | 0,37               | 2,400                 | 0,600 | 1,755     | 0,320      | 1,20                 | 0,56 |
| Copa 2                            | 7,83               | 0,98             | 0,49               | 2,400                 | 1,100 | 2,160     | 0,720      | 2,64                 | 1,56 |
| Recepção Maternidade              | 13,41              | 1,68             | 0,84               | 0,589                 | 0,558 | 0,416     | 0,395      | 0,33                 | 0,16 |
| Maternidade Acesso                | 4,43               | 0,55             | 0,28               | 0,579                 | 0,590 | 0,409     | 0,417      | 0,34                 | 0,17 |
| Maternidade                       | 9,24               | 1,16             | 0,58               | 1,300                 | 1,100 | 1,120     | 0,720      | 1,43                 | 0,81 |
| Acesso Esterilização              | 3,07               | -                | -                  | -                     | -     | -         | -          | -                    | -    |
| Esterilização                     | 25,54              | 3,19             | 1,60               | 1,600                 | 2,100 | 1,600     | 2,100      | 4,32                 | 3,36 |
| Rouparia                          | 10,55              | 1,32             | 0,66               | 0,584                 | 0,589 | 0,413     | 0,416      | 0,34                 | 0,17 |
| Higienização de Materiais         | 12,50              | 1,56             | 0,78               | 1,000                 | 2,100 | 1,000     | 2,100      | 3,08                 | 2,65 |
| Acesso Pós-operatório 1           | 5,03               | -                | -                  | 0,895                 | 1,098 | 0,780     | 0,700      | -                    | -    |
| Pós-operatório 1                  | 11,99              | 1,50             | 0,75               | 2,400                 | 1,100 | 2,160     | 0,720      | 2,64                 | 1,56 |
| WC Pós-operatório 1               | 3,40               | 0,43             | 0,21               | 0,583                 | 0,595 | 0,412     | 0,421      | 0,35                 | 0,17 |
| Circulação 4                      | 62,05              | 7,76             | 3,88               | 2,000                 | 1,100 | 1,800     | 0,720      | 3,19                 | 1,79 |
| Circulação 5                      | 11,51              | 1,44             | 0,72               | 0,574                 | 0,568 | 0,406     | 0,402      | 0,34                 | 0,17 |

| QUADRO DE ILUMINAÇÃO E VENTILAÇÃO |                    |                  |                    | ESQUADRIAS UTILIZADAS |       |           |            | ÁREA TOTAL (m²)      |      |
|-----------------------------------|--------------------|------------------|--------------------|-----------------------|-------|-----------|------------|----------------------|------|
| COMPARTIMENTO                     | ÁREA DO PISO<br>m² | INSOLAÇÃO<br>1/8 | VENTILAÇÃO<br>1/16 | DIMENSÕES (m)         |       | INSOLAÇÃO | VENTILAÇÃO | INSOLAÇÃO VENTILAÇÃO |      |
| Acesso WC 3                       | 6,43               | 0,80             | 0,40               | 0,592                 | 0,584 | 0,480     | 0,320      | 0,35                 | 0,15 |
| WC feminino 3                     | 10,36              | 1,30             | 0,65               | 1,000                 | 0,600 | 0,420     | 0,320      | 1,20                 | 0,27 |
| WC masculino 3                    | 10,35              | 1,29             | 0,65               | 0,578                 | 0,577 | 0,409     | 0,408      | 0,33                 | 0,17 |
| Pós-operatório 2                  | 18,47              | 2,31             | 1,15               | 2,400                 | 1,100 | 2,160     | 0,720      | 2,64                 | 1,56 |
| WC Pós-operatório 2               | 3,42               | 0,43             | 0,21               | 0,592                 | 0,568 | 0,419     | 0,402      | 0,34                 | 0,17 |
| Acesso Centro Cirurgico           | 35,60              | 4,45             | -                  | 1,300                 | 0,600 | -         | -          | 1,56                 | -    |
| Centro Cirurgico 1                | 34,02              | -                | -                  | -                     | -     | -         | -          | -                    | -    |
| Centro Cirurgico 2                | 34,25              | -                | -                  | -                     | -     | -         | -          | -                    | -    |
| Coleta de Material Orgânico       | 4,32               | 0,54             | 0,27               | 0,800                 | 2,100 | 0,800     | 2,100      | 1,68                 | 1,68 |
| Sala de Espera UBS                | 35,86              | 4,48             | 2,24               | 1,700                 | 2,100 | 1,700     | 2,100      | 7,08                 | 5,32 |
| Acesso WC UBS                     | 2,52               | -                | -                  | 1,600                 | 2,191 | 0,800     | 2,191      | -                    | -    |
| WC feminino UBS                   | 3,17               | 0,40             | 0,20               | 1,000                 | 0,600 | 1,000     | 0,600      | 0,60                 | 0,60 |
| WC masculino UBS                  | 2,82               | 0,35             | 0,18               | 1,000                 | 0,600 | 1,000     | 0,600      | 0,60                 | 0,60 |
| Triagem UBS                       | 8,51               | 1,06             | 0,53               | 1,500                 | 0,975 | 0,750     | 0,900      | 1,46                 | 0,68 |
| Reuniao UBS                       | 19,75              | 2,47             | 1,23               | 1,500                 | 0,975 | 0,750     | 0,900      | 2,93                 | 1,35 |
| Recepção UBS                      | 15,72              | 1,97             | 0,98               | 2,000                 | 0,975 | 0,960     | 0,900      | 1,95                 | 0,86 |
| Vacina UBS                        | 13,21              | 1,65             | 0,83               | 1,500                 | 0,975 | 0,750     | 0,900      | 1,46                 | 0,68 |
| Dentista                          | 17,08              | 2,14             | 1,07               | 2,000                 | 0,975 | 0,960     | 0,900      | 1,95                 | 0,86 |
| Consultório UBS 1                 | 9,28               | 1,16             | 0,58               | 1,500                 | 0,975 | 0,750     | 0,900      | 1,46                 | 0,68 |
| Consultório UBS 2                 | 9,29               | 1,16             | 0,58               | 1,500                 | 0,975 | 0,750     | 0,900      | 1,46                 | 0,68 |
| WC Consultório UBS 2              | 1,93               | 0,24             | 0,12               | 1,000                 | 0,580 | 1,000     | 0,580      | 0,58                 | 0,58 |
| Curativo UBS                      | 8,75               | 1,09             | 0,55               | 1,500                 | 0,975 | 0,750     | 0,900      | 1,46                 | 0,68 |
| Consultório UBS 3                 | 8,86               | 1,11             | 0,55               | 1,500                 | 0,975 | 0,750     | 0,900      | 1,46                 | 0,68 |
| Procedimento UBS                  | 5,89               | 0,74             | 0,37               | 1,200                 | 0,975 | 0,600     | 0,900      | 1,17                 | 0,54 |
| WC Funcionário UBS                | 3,83               | 0,48             | 0,24               | -                     | -     | -         | -          | -                    | -    |
| DMH                               | 3,02               | 0,38             | 0,19               | 0,800                 | 0,600 | 0,900     | 0,600      | 0,54                 | 0,54 |
| Copa UBS                          | 5,80               | 0,73             | 0,36               | 1,200                 | 0,975 | 0,600     | 0,900      | 1,17                 | 0,54 |
| Despensa UBS                      | 6,81               | 0,85             | 0,43               | 0,800                 | 2,100 | 0,800     | 2,100      | 1,68                 | 1,68 |

PROJETO – AS BUILT

FOLHA 1/9

PLANTA BAIXA COTADA  
TABELA DE VENTILAÇÃO E ILUMINAÇÃO NATURAL

EDIFICAÇÃO: CENTRO DE ESPECIALIDADES MÉDICAS

LOCAL: AVENIDA JOÃO SELVIRIO DE SOUZA, QUADRA 78

CIDADE: SELVIRIA – MS


CEP: 79.590-000

CONTRATANTE: PREFEITURA MUNICIPAL DE SELVIRIA

CNPJ: 15.410.665/0001-40

TIPO DE CONTRATANTE: PESSOA JURÍDICA DE DIREITO PÚBLICO

ESCALA: 1/75  
DESENHO: Marcus Vinícius Salomão Cardoso  
RÉVISÃO 01 09/05/2019 Incluir de edificações externas e cotas de elevação

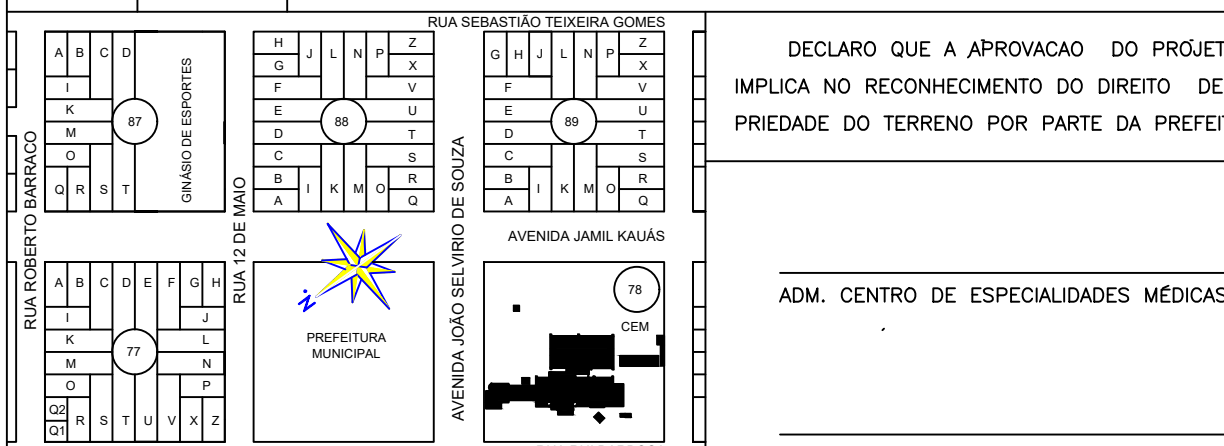

ÁREAS (m²)  
TERRENO: 10.000,00  
CONTEINER: – PRÉDIO PRINCIPAL (ÁREA FECHADA): 1.796,00  
CONTEINER: – PRÉDIOS INDEPENDENTES (ÁREA FECHADA): 215,79

TOTAL CONSTRUÍDO: 2.010,79  
LAVRE: 7.989,21

DECLARO QUE A APROVAÇÃO DO PROJETO NÃO IMPLICA NO RECONHECIMENTO DO DIREITO DE PROPRIEDADE DO TERRENO POR PARTE DA PREFEITURA.

ADM. CENTRO DE ESPECIALIDADES MÉDICAS

RESPONSÁVEL APROVAÇÃO:

RESPONSÁVEL TÉCNICO:  
MARCUS VINÍCIUS SALOMÃO CARDOSO  
CREA 508343610